
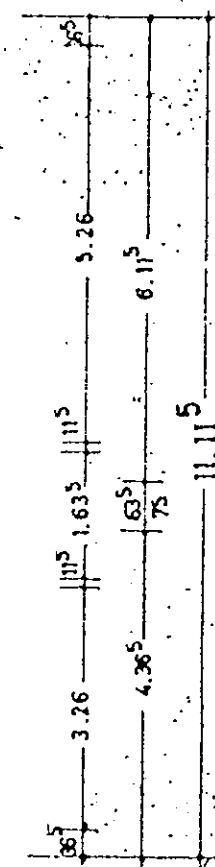
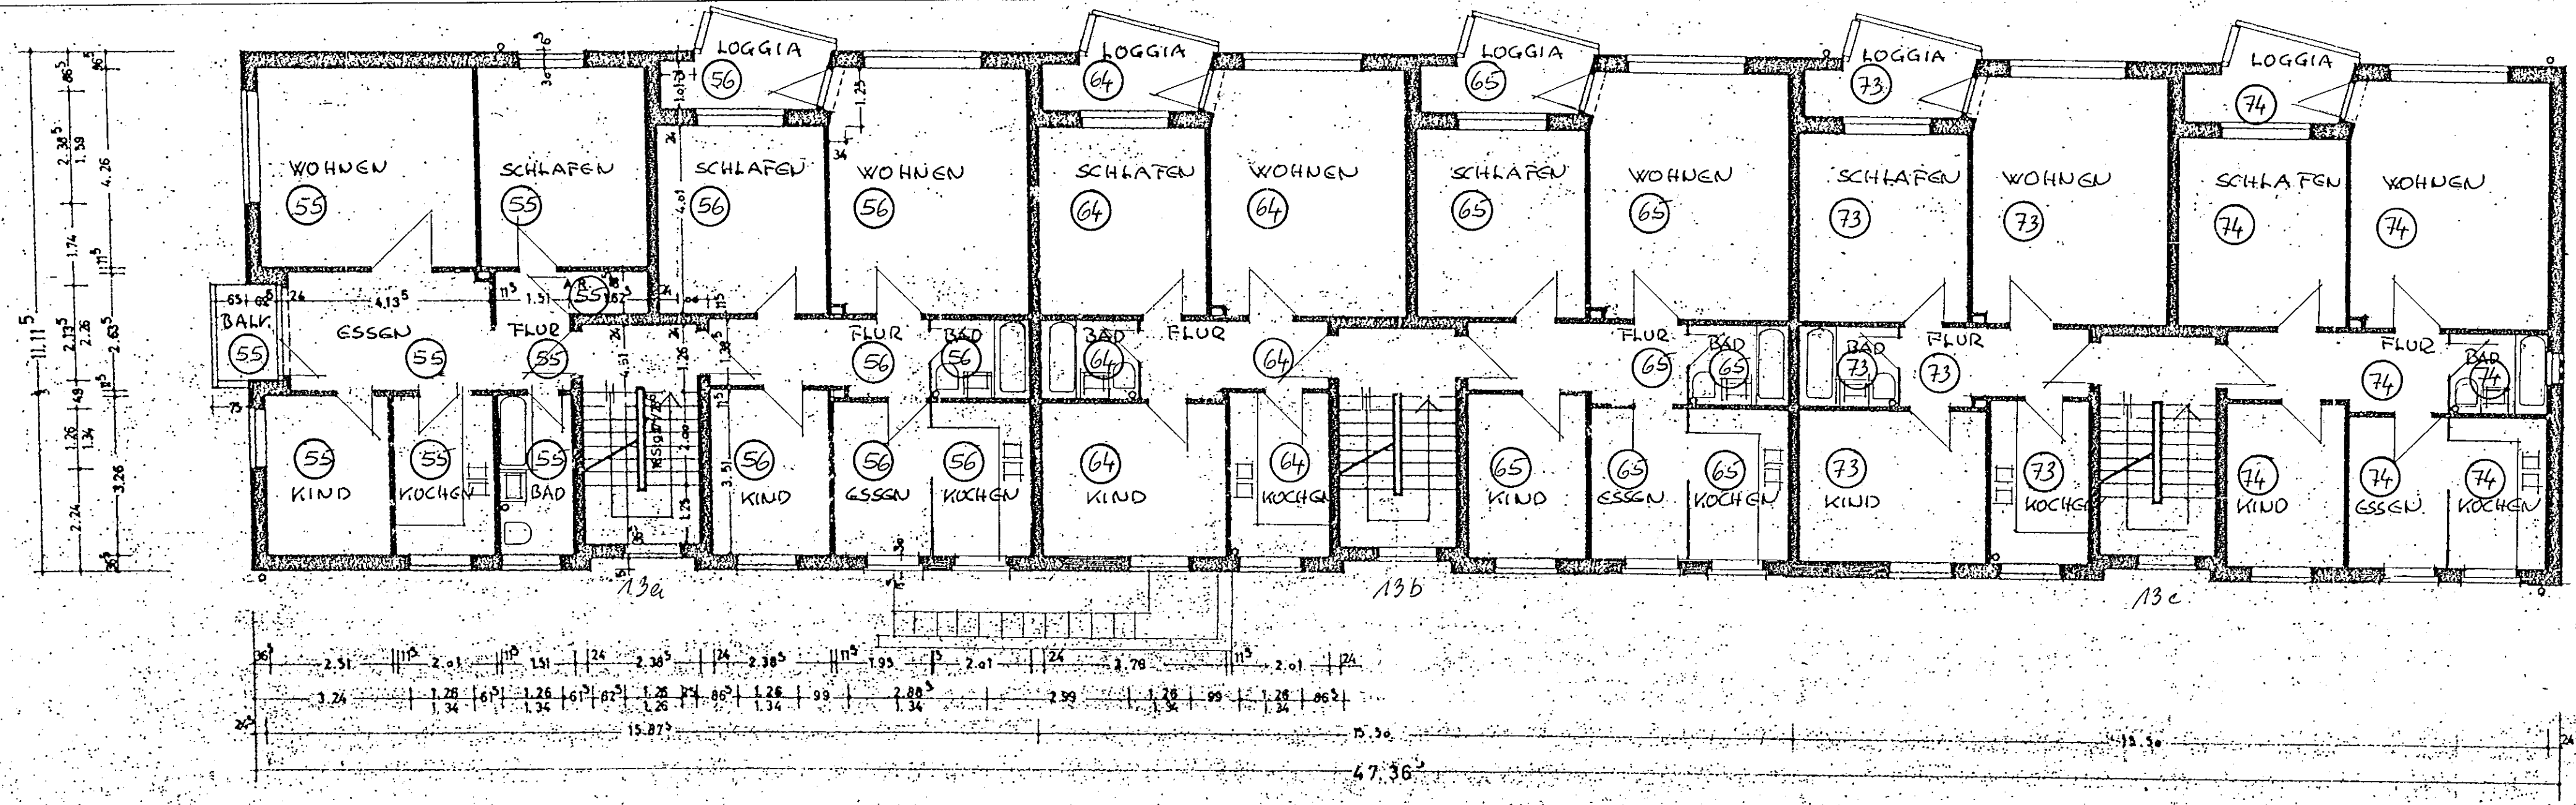
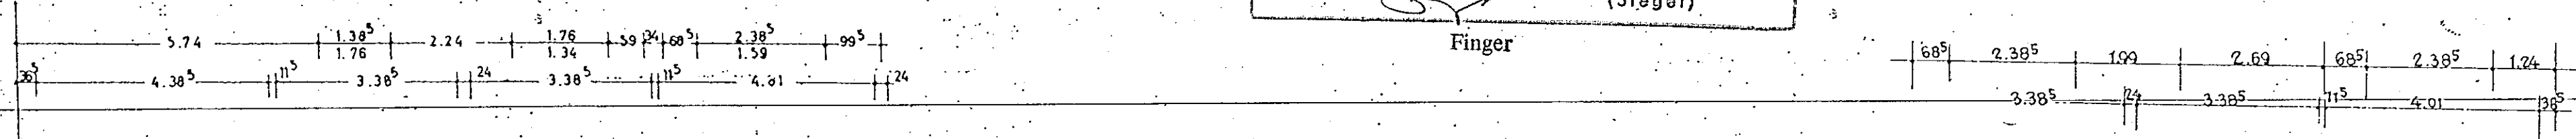


Aufteilungsplan Nr. 16 zur
 Abgeschlossenheitsbescheinigung
 § 7 (4) 2 Wohnungseigentumsgesetz
 § 32 (2) 2
 vom 28 Feb. 03
 (Siegel)

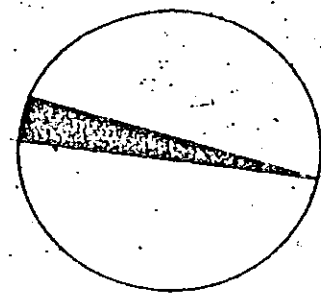

PFLUGACKER 13a - 13c, 22523 HAMBURG
 BESTANDSPLAN MEHRFAMILIENHAUS
 GRUNDRISS 2.OBERGESCHOSS M 1 : 100
 R.HOZ, ARCHITEKT, HAMBURG, 05.10.02